


1 2 3
 BOTTENVÅN, VÅN 1 TR
 VÅN 2 TR, VÅN 3 TR

ART	ANFÖRARE	BYGGNAD	BYGGNAD	BYGGNAD
RELATIONSHANDLING				
STUDENTBOSTÄDER GRYTHYTAN				
HÄLLEfors Bostads AB				
ARIA CONSULTING AB BYGGNAD				
7005-06-16				

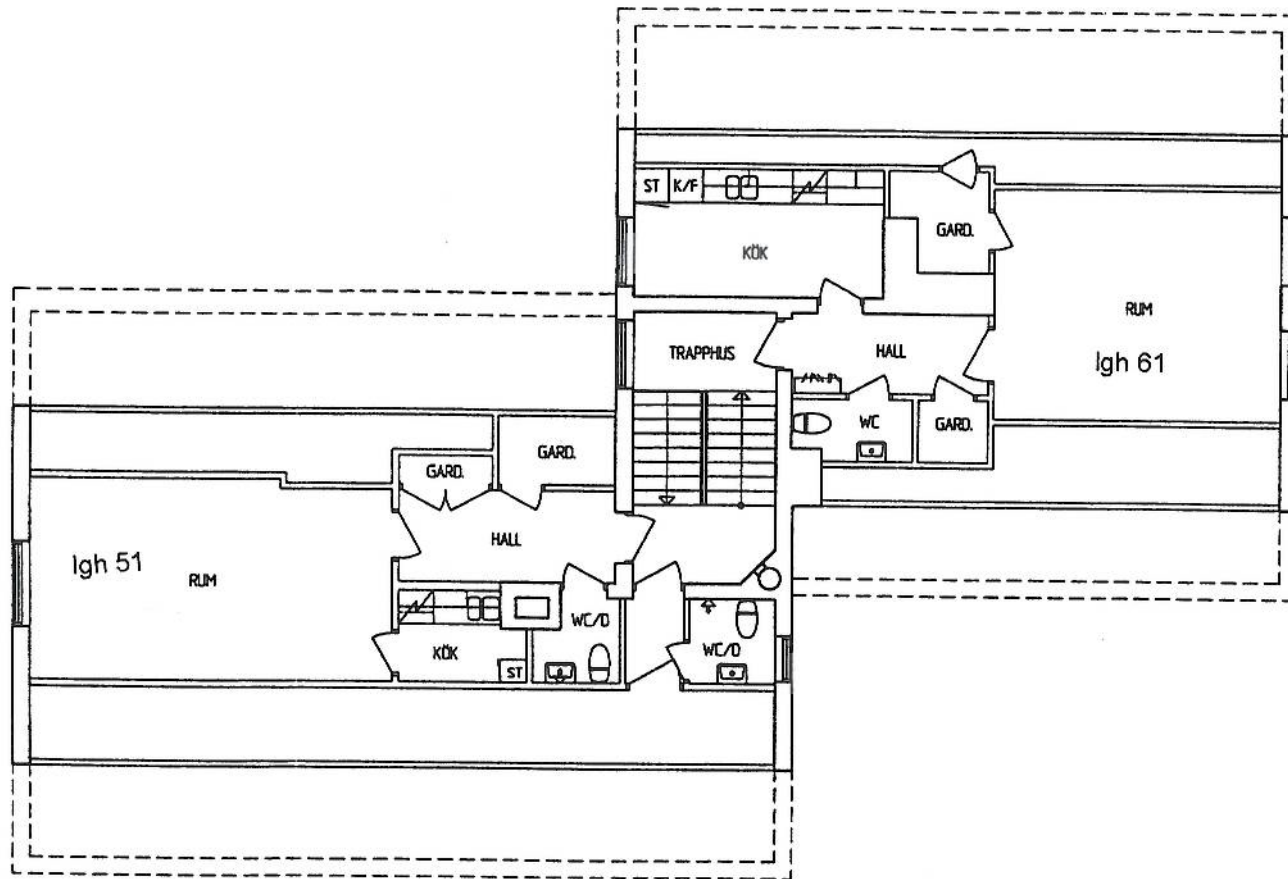

1 2 3
 VÅN 4 TR, VÅN 5 TR

OBJ	ART	ANMÄRKNING	OBJ	STATUS
RELATIONSHANDLING				
STUDENTBOSTÄDER GRYTHYTAN				
Hällefors Bostads AB				
ARIA [®] CONSULTING AB STÅL ALLEN				
UPPLAGG POSTID	BYGG PRÅNG	ANMÄRKNING PRÅNG	OBJ	STATUS
2005-06-15				